



30362

MICROFICHE N°

République Tunisienne

MINISTÈRE DE L'AGRICULTURE

CENTRE NATIONAL DE

DOCUMENTATION AGRICOLE

TUNIS

الجمهورية التونسية
وزارة الزراعة

المركز القومي
للتوثيق الفلاحي
تونس

F 1

U. R. D. - BOU SALEM

ZEMENZA - BIR LAKH DAR

MODIFICATIONS APPORTEES AUX ETUDES

GOVERNORAT DE JENDOUBA

Octobre 1968

D/P.A. n° 499/500

CNDP 30362

REPUBLIQUE TUNISIENNE
SECRETARIAT D'ETAT AU PLAN ET A
L'ECONOMIE NATIONALE
S/SECRETARIAT D'ETAT A L'AGRICULTURE
DIRECTION DE LA PRODUCTION AGRICOLE
SECTION DES ETUDES

—♦♦♦—

Z/UNITES COOPERATIVES DE PRODUCTION
DU NORD

Z ZEMENZA III

(Annexe au dossier D/P.A. N° 469)

" MODIFICATIONS APPORTEES A L'ETUDE "

—♦♦♦—

Gouvernorat : Jendouba
U. R. D. : Bou Salem
Cheikhate : Zemenza

○ OCTOBRE 1968

D/P.A. N° 500

NOTE PRELIMINAIRE

Suite à la réunion de la Commission Régionale de la Coopération de Jendouba, tenue le 1/10/68, certaines modifications au projet de l'Unité "Zemensa III" ont été décidées, concernant la situation foncière et les exclusions des agriculteurs privés.

Les parcelles suivantes, devront être incluses dans l'Unité :

- parcelle n° 822 revenant à Gaarbi B. Mohamed et Cst.	= 52.25.00
- parcelle n° 586 revenant à Ali B. Allouch et Cst.	= 47.75.00
- parcelle n° 650 revenant à Mustapha B. Hj Mohamed	= 8.00.00
- parcelle n° 587 revenant à Chedly B. Younés B. M'Nahbi et Cst.	= 49.06.25

Total	= 157.06.25

MODIFICATIONS A APPORTER AU PROJET

1 - S.T. - 1.451^{ha} S.A.S.U. - 1.000^{ha}
(augmentation de 157^{ha}) (augmentation de 56^{ha})

2 - Oliviers existants :
augmentation de 56^{ha}) ; Total - 361^{ha}

3 - Périmètre forestier et incultivable
augmentation de 119^{ha} ; Total - 719^{ha}

4 - Variation du Produit brut :
augmentation : oliviers 56^{ha} x 16q^t x 3^D100 - 2.777^D
Produit brut Total - 46.026^D

5 - Variation des Frais d'exploitation :
- augmentation : oliviers 56^{ha} x 11^D645 - 652^D
Frais d'exploitation Total 14.998^D

6 - Variation de l'Emploi et Mécanisation

a) Emploi

augmentation : oliviers 56^{ha} x 50 j - 2.800 j
Emploi total - 27.585 j

b) Mécanisation

- augmentation : oliviers 56^{ha} x 4^{heures} - 224^h
T. R.
- augmentation : oliviers 56^{ha} x 3^h - 168^h
T. C.

Mécanisation totale :

T. R. - 6.636 h
T. C. - 2.347 h
M. B. - 281 h

5 - Rentabilité

- Produit brut	=	46.026 D
- Amortissements	=	4.864 D
- Frais d'exploitation	=	14.998 D
		<hr/>
Solde	=	26.164 D

REVENU DES COOPERATEURS/

- Nombre de coopérateurs :

$$\frac{26.164}{250} = 104$$

Soit une augmentation de 8 Coopérateurs



GOUVERNORAT DE JENDOUBA

U.R.D DE BOUSALEM

~~30362~~

CNDA 30362

U.C.P ZMEMZA I. II. III

PLAN PARCELLAIRE

ECHELLE 1/10.000 ENV.

LEGENDE



(PLAN MODIFIE)

Année n° 500



LIMITES U C P



LIMITES DES EXCLUSIONS



NOYAUX



MELK

L

Propriété appartenant à "L" voir liste des exclus

C¹

PARCELLE PRISE, appartenant à C en totalité

C¹/₂

" " " à C en partie

C²

Parcelle donnée en totalité en échange à C

C³

Parcelle donnée en partie en échange à C le reste lui appart.



BORNES à implanter

PLAN OBTENU PAR ASSEMBLAGE DE PLANS FONCIERS

GOUVERNORAT DE JENDOUBA

U.R.D DE BOUSALEM

~~30362~~

CNDA 30362

U.C.P ZMEMZA I. II. III

PLAN PARCELLAIRE


ECHELLE 1/10.000 ENV.

LEGENDE



(PLAN MODIFIE)

Annexe n° 500

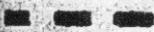

LIMITES U C P



LIMITES DES EXCLUSIONS



NOYAUX



MELK

L

Propriété appartenant à "L" voir liste des exclus

C¹

PARCELLE PRISE, appartenant à C en totalité

C¹/₂

" " " " à C en partie

C²

Parcelle donnée en totalité en échange à C

C³

Parcelle donnée en partie en échange à C le reste lui appart.



BORNES à implanter

PLAN OBTENU PAR ASSEMBLAGE DE PLANS FONCIERS







FERME

Rocher
M
Djebel Guj Gacem
377

Ferme Douah
D

D2
375

F
Ferme
P3
P2
374
373
372

limite U.A.D.

Hancher Ba Ma
371

Piste
D. Foussani b. Moutououd
D. edfijah al
D. de habib elhououed
35°50'

Condite de Fouad el B.
102
35°50'

Piste de Souk el Hiss
a Beja
59°53'

Piste
T 19723 (10)
30°50'

Piste de Souk el Hiss
T 19723 (3)
16421
15
11°50'

Piste
T 14624
T 14621
T 14621 (9)
T 14621
T 14621 (10)

Piste
T 19723
T 14621
T 19723 (3)
T 19723 (9)
T 14621
T 14621 (10)

T 12413
21°55'10"
385
(2)
50°46'


(4)
9°31'10"

25(10)

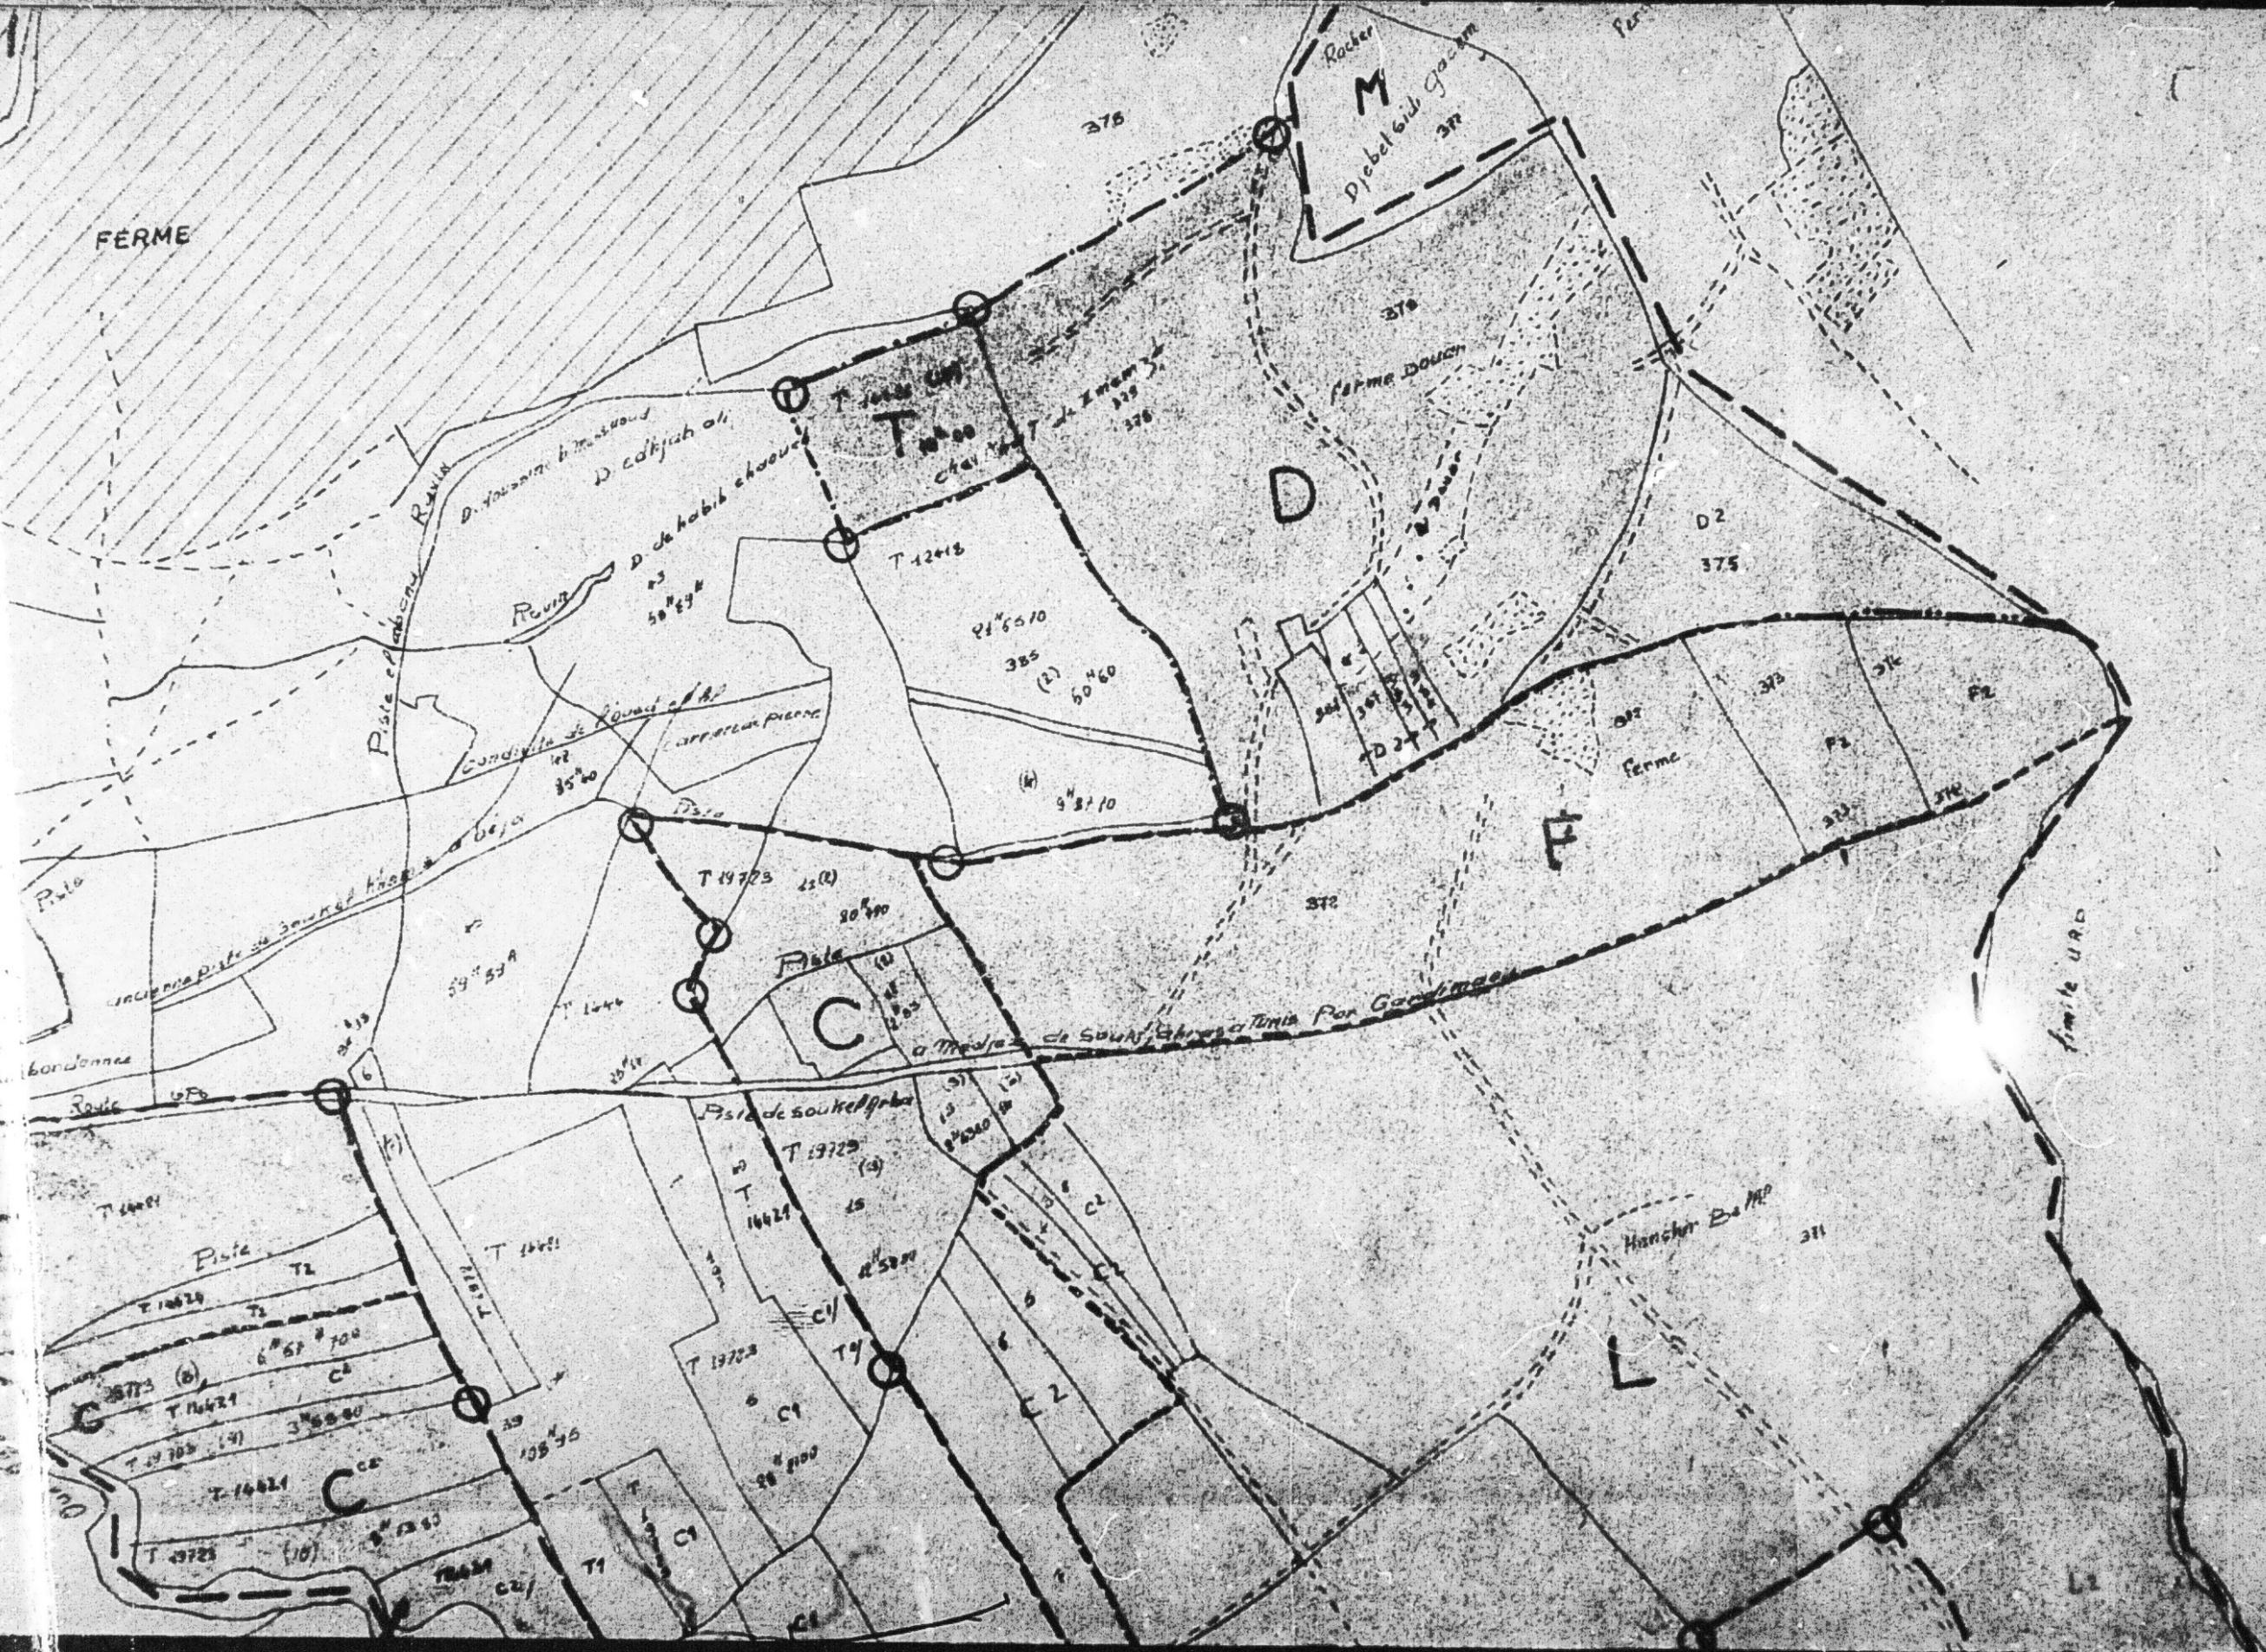

ligne de Bone a Tunis

T 155000

(6)

T.F.
65000

189

195

196

197


220

U.C.P.
BIR LA KH DAR

R





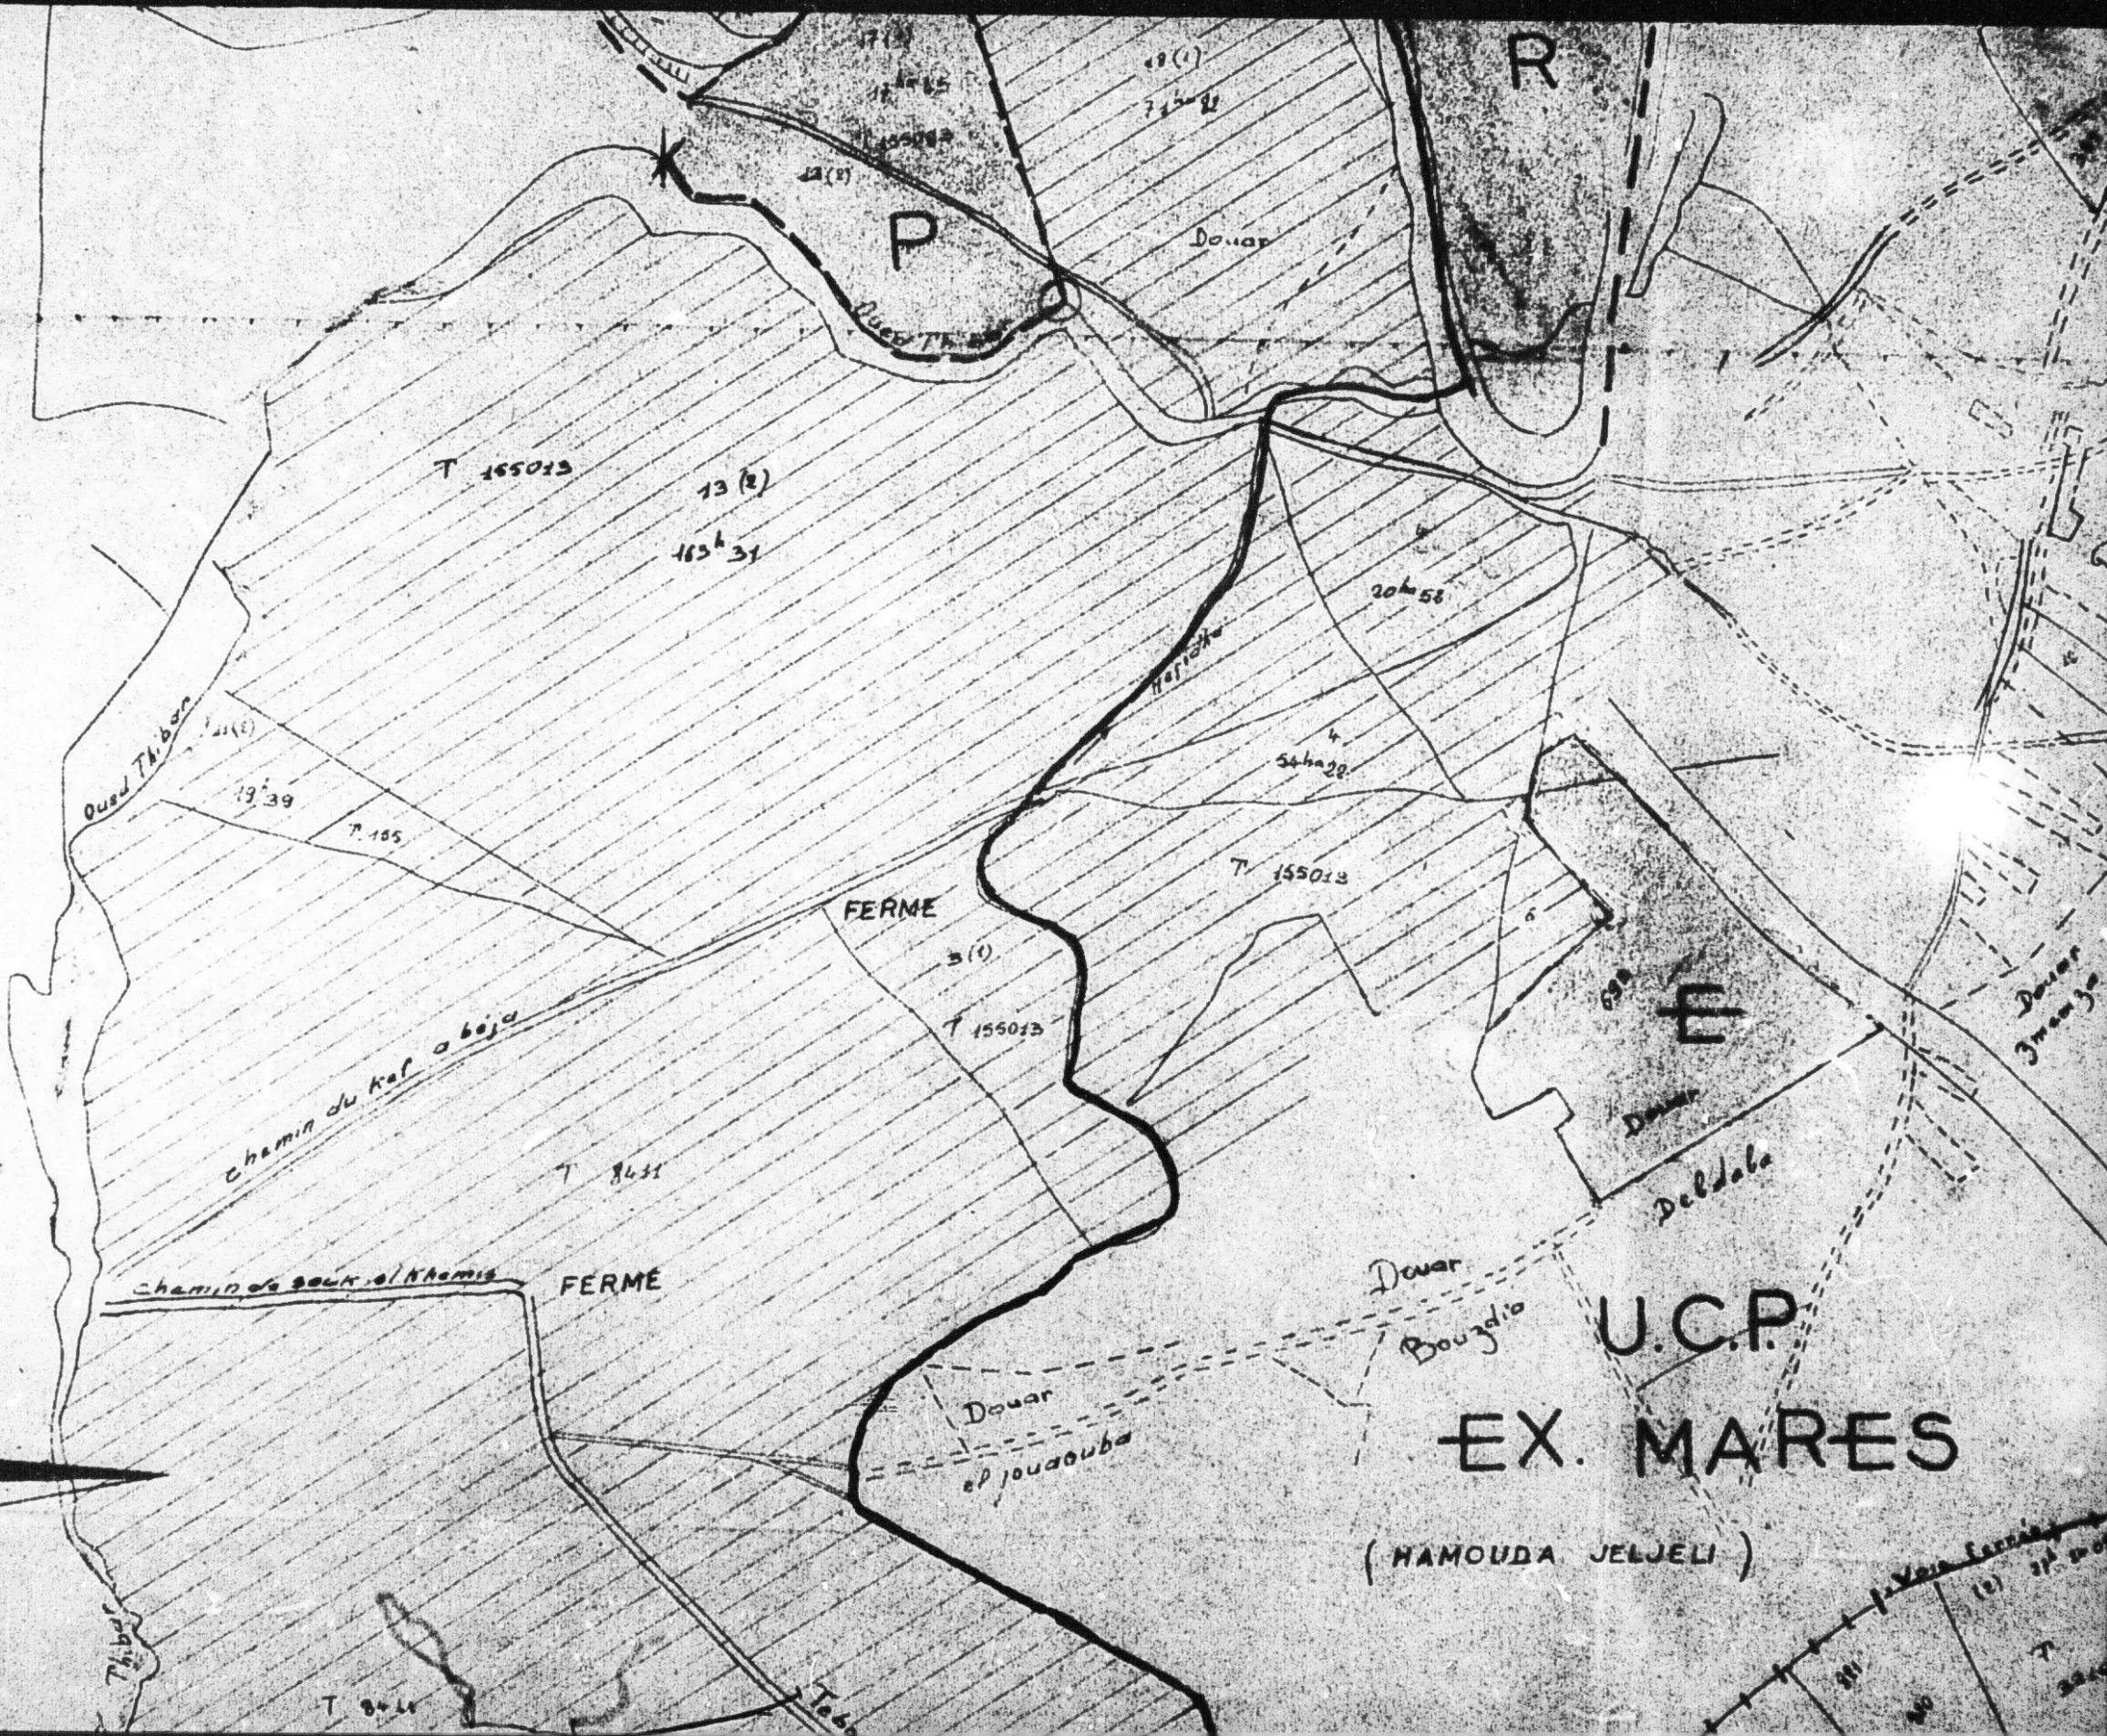


U.C.P. - COOPERATIVE
DE BORDJ



U.C.P.
EX. MARES

(HAMOUDA JELJELI)




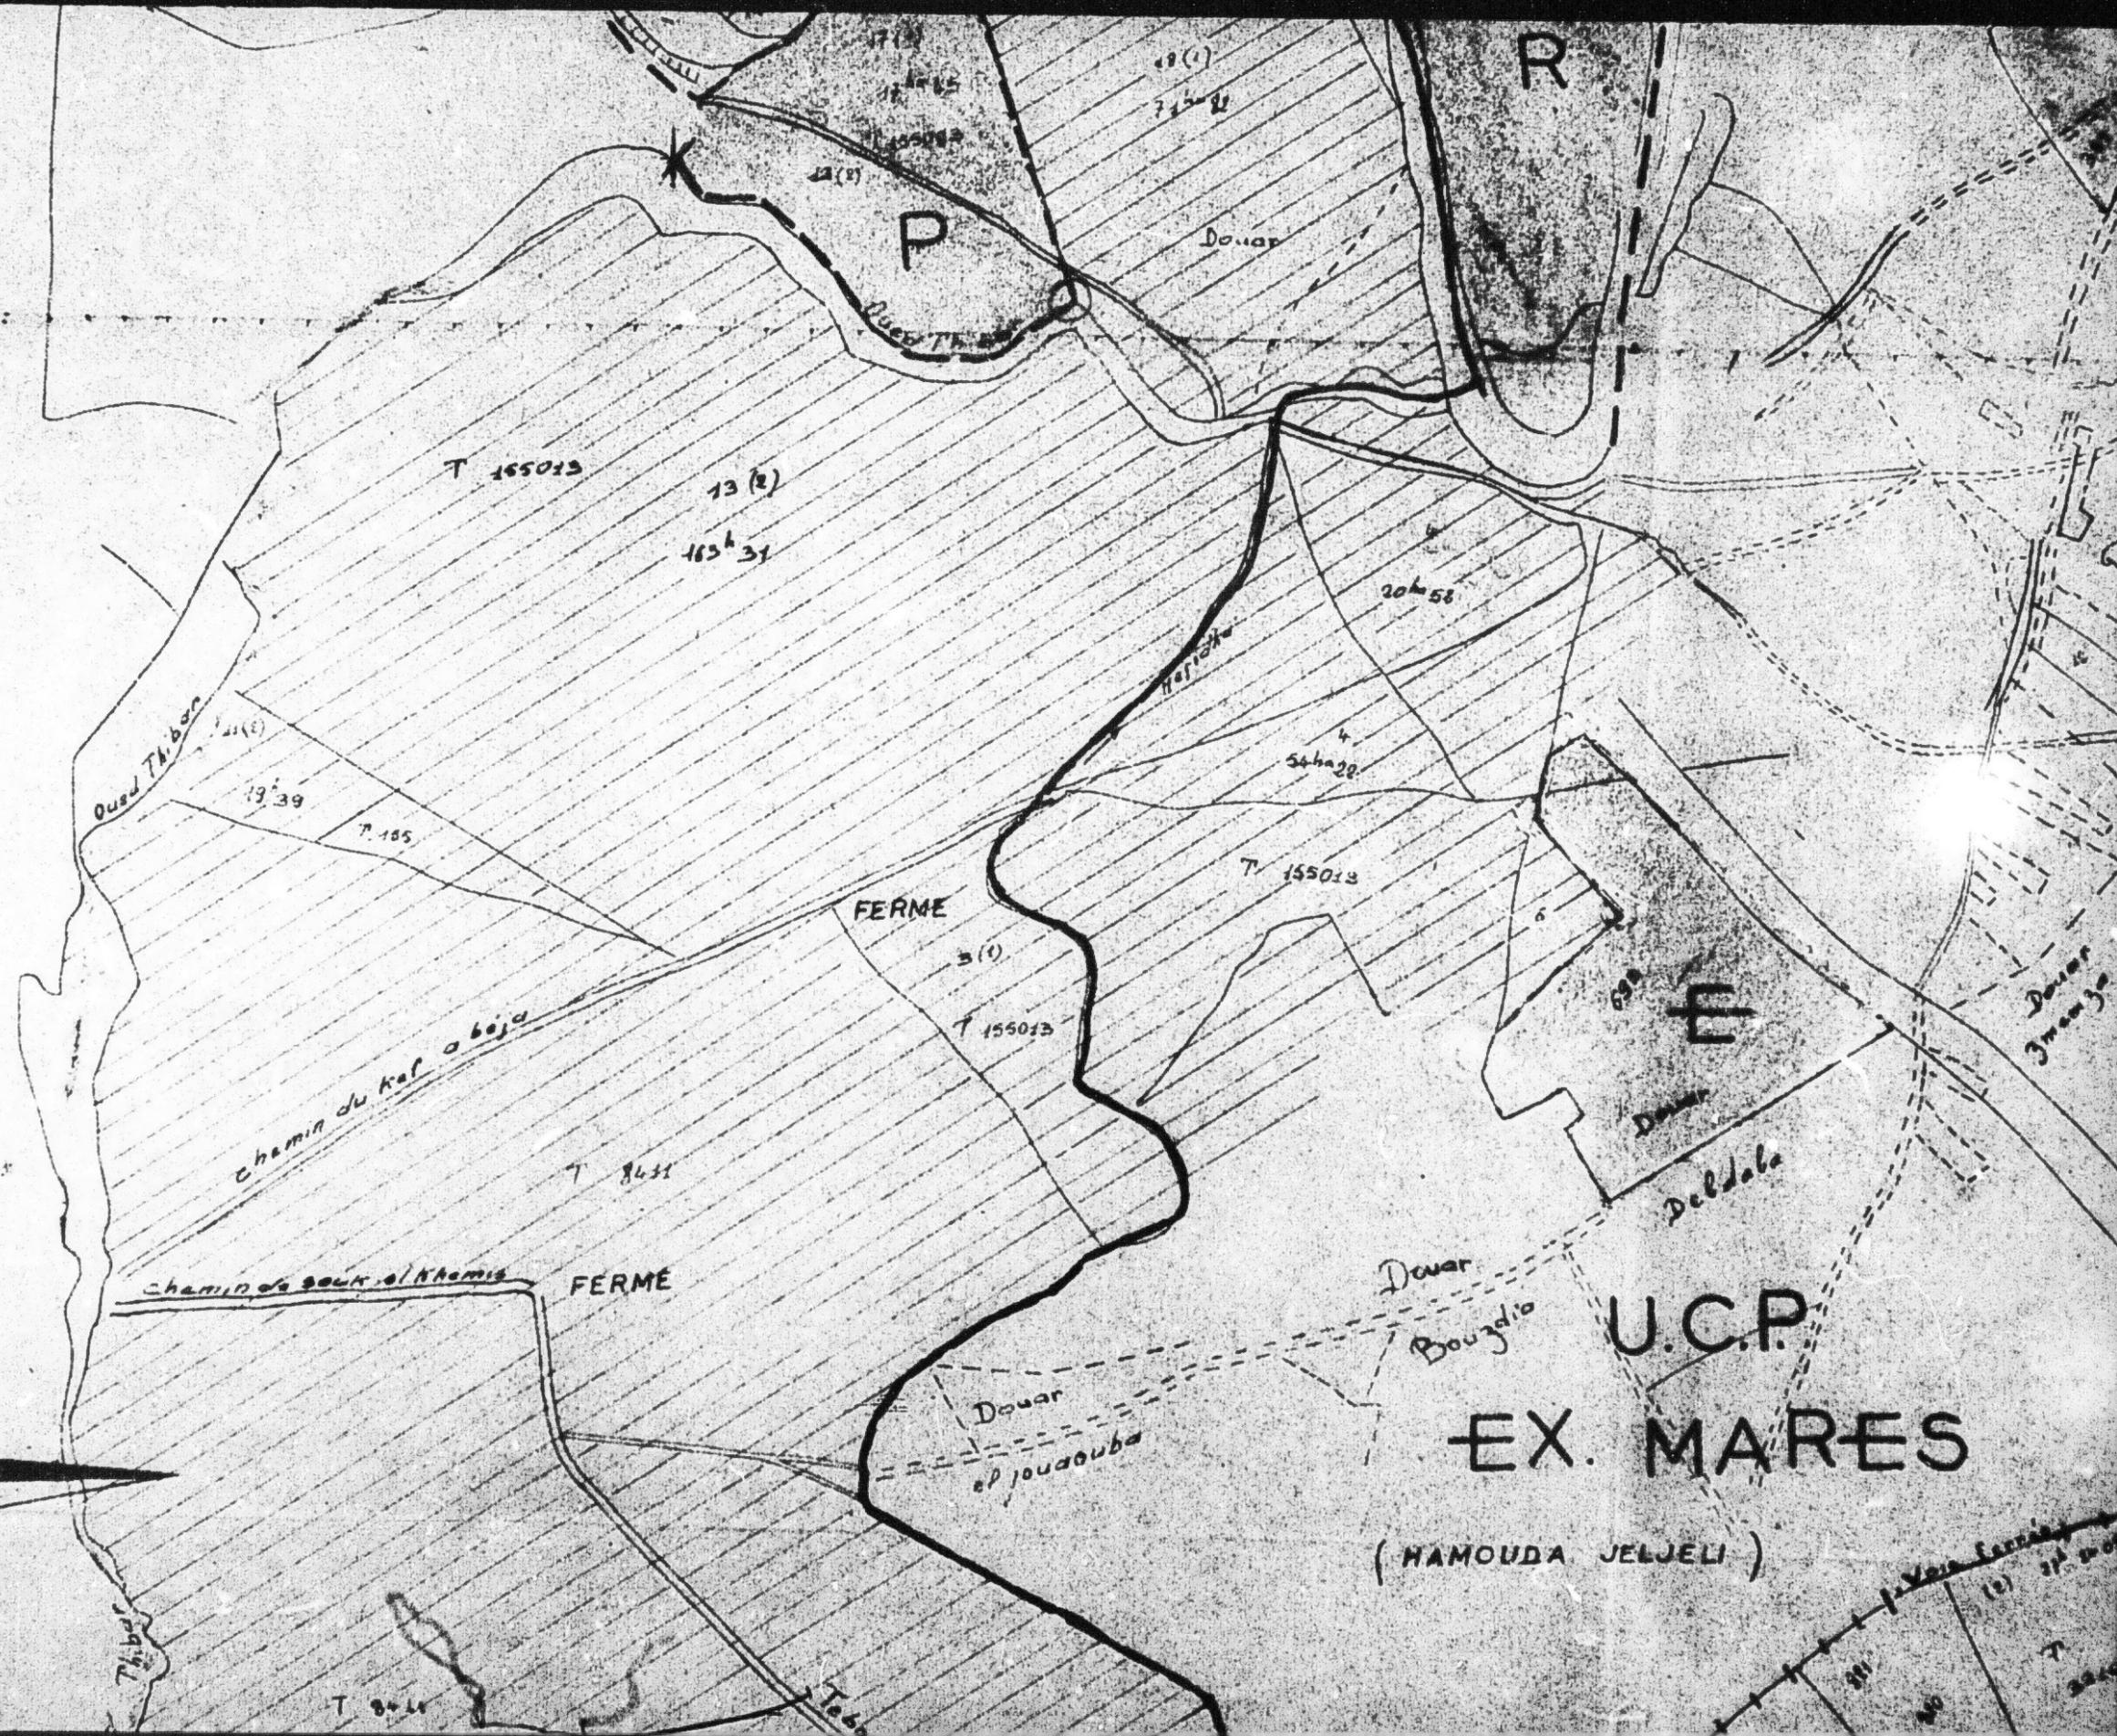

**P.C.E. - COOPERATIVE
 DE BORDJ**



**U.C.P.
 EX. MARES**
 (HAMOUDA JELJELI)

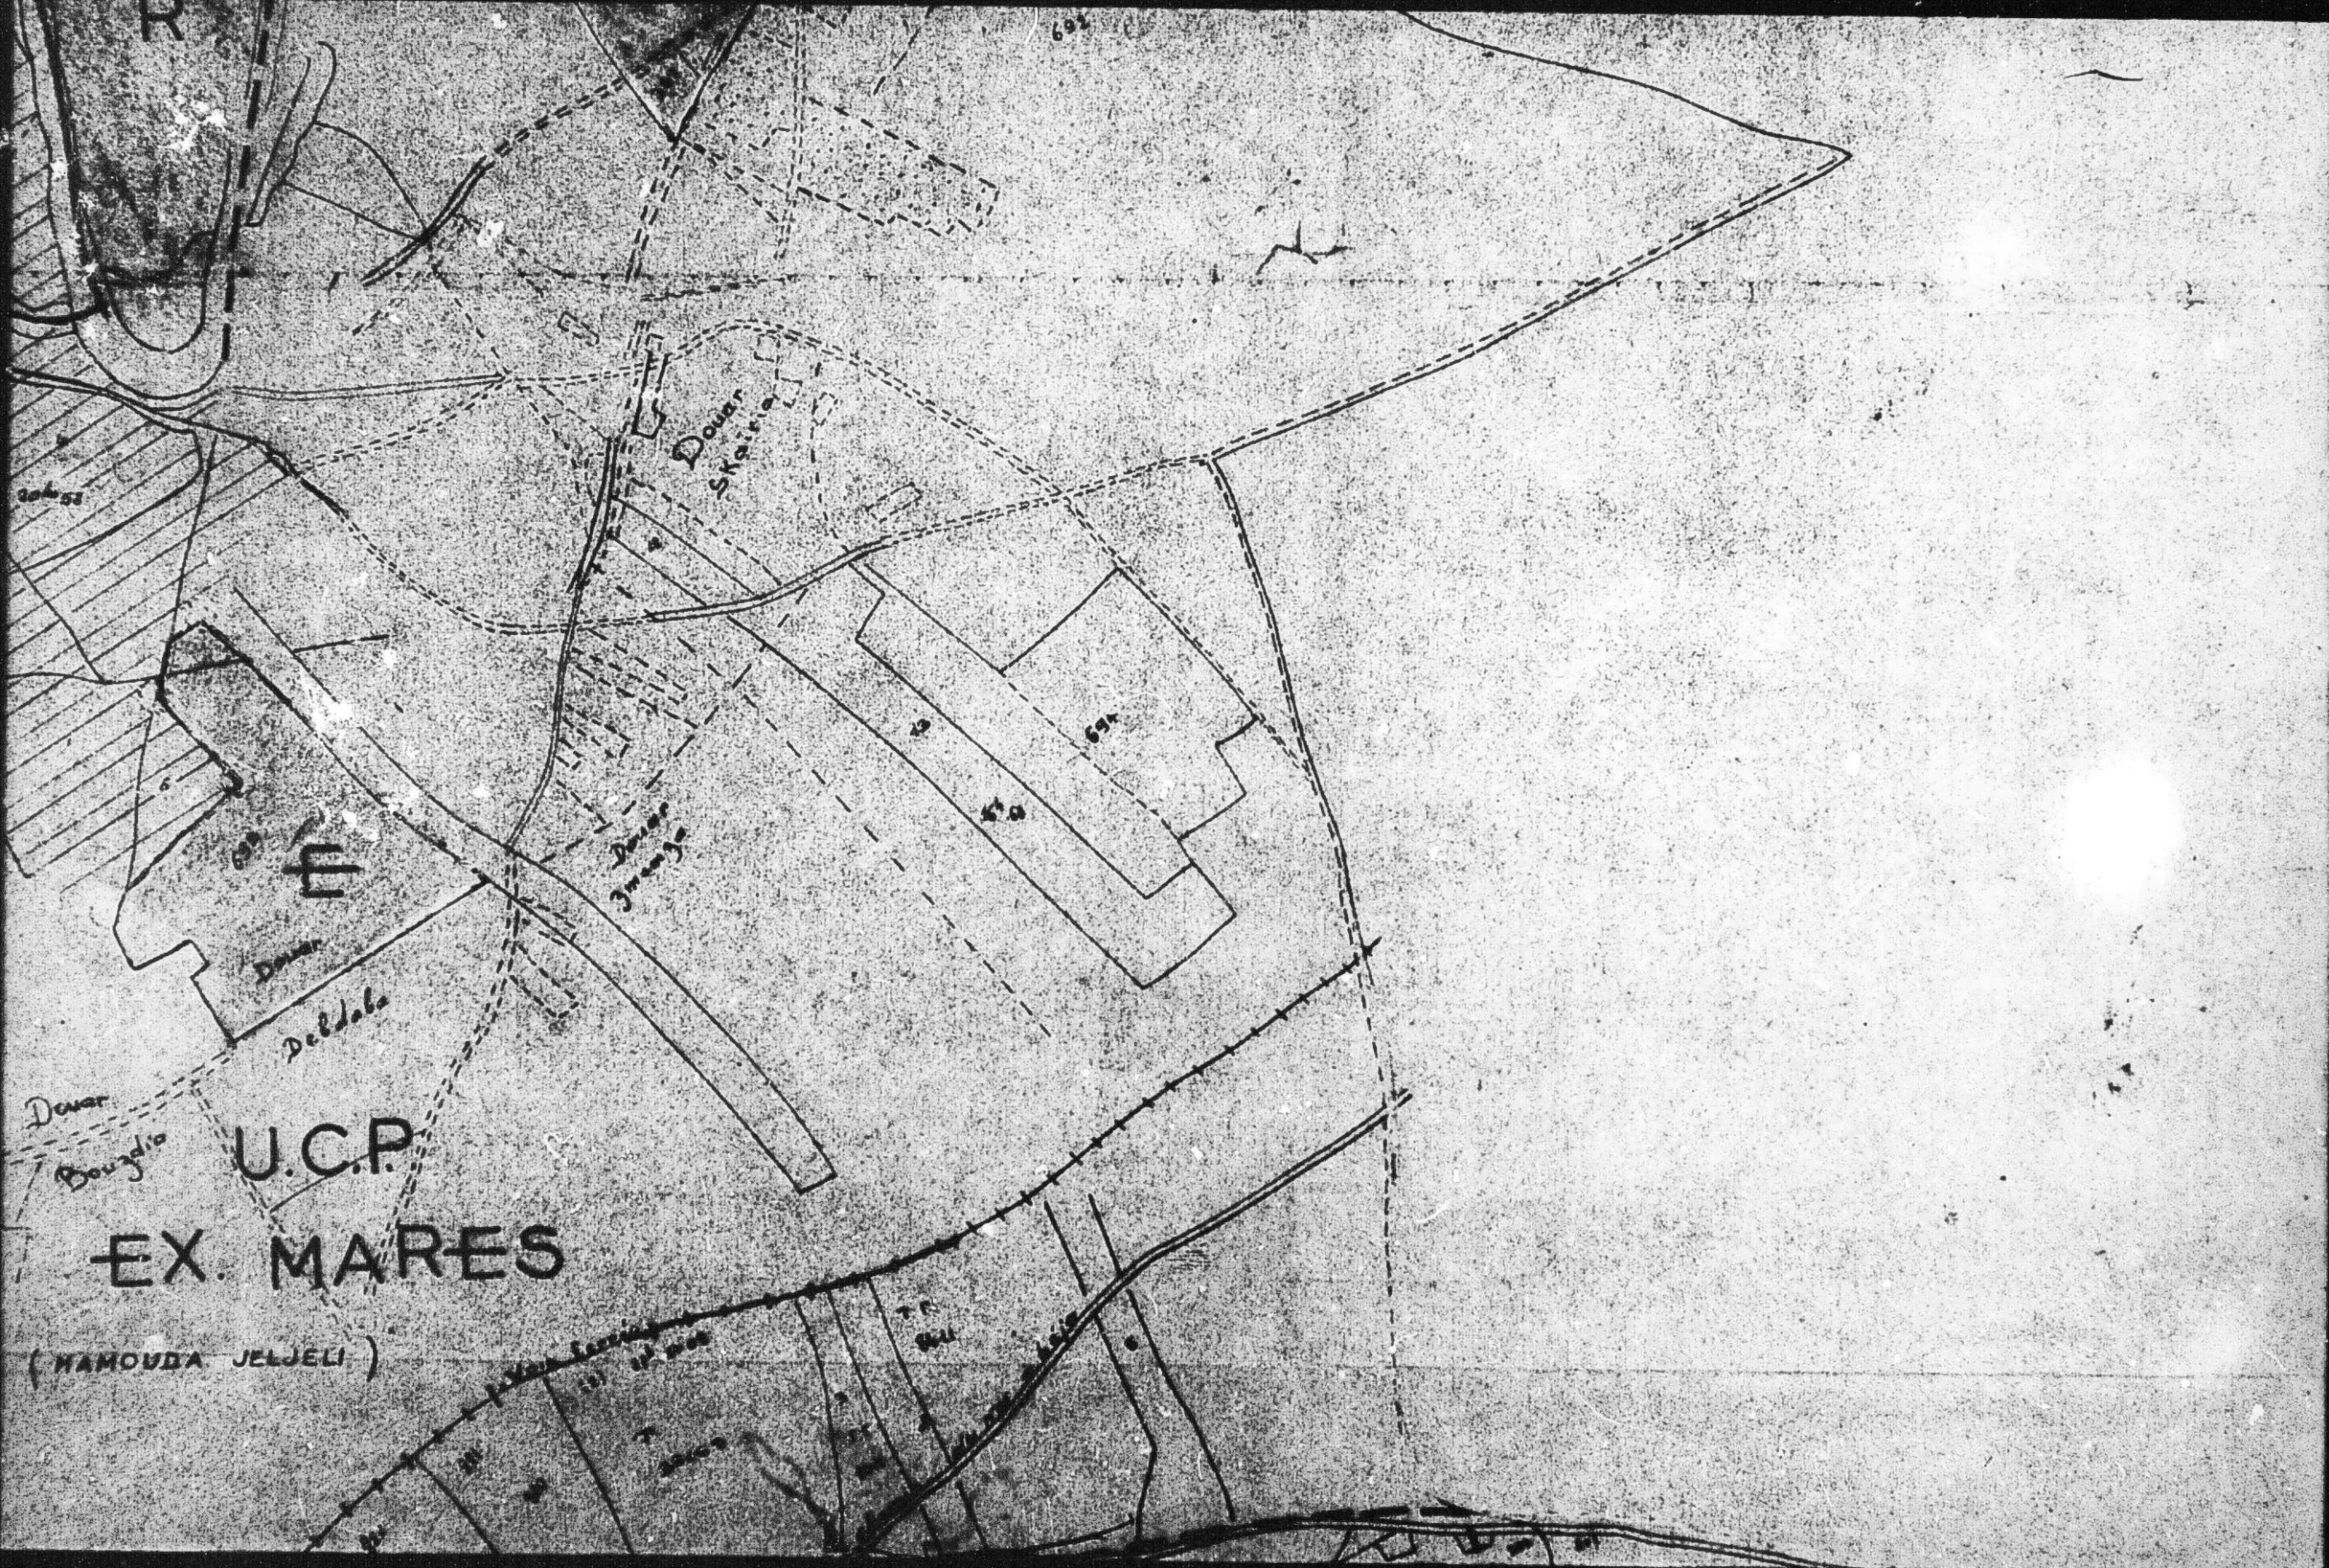

Dovar
Skaitia

Dovar
Jmanga

Dovar

Daldala


Dovar

Bouzdia

U.C.P.

EX. MARES

(HAMOU DA JELJELI)

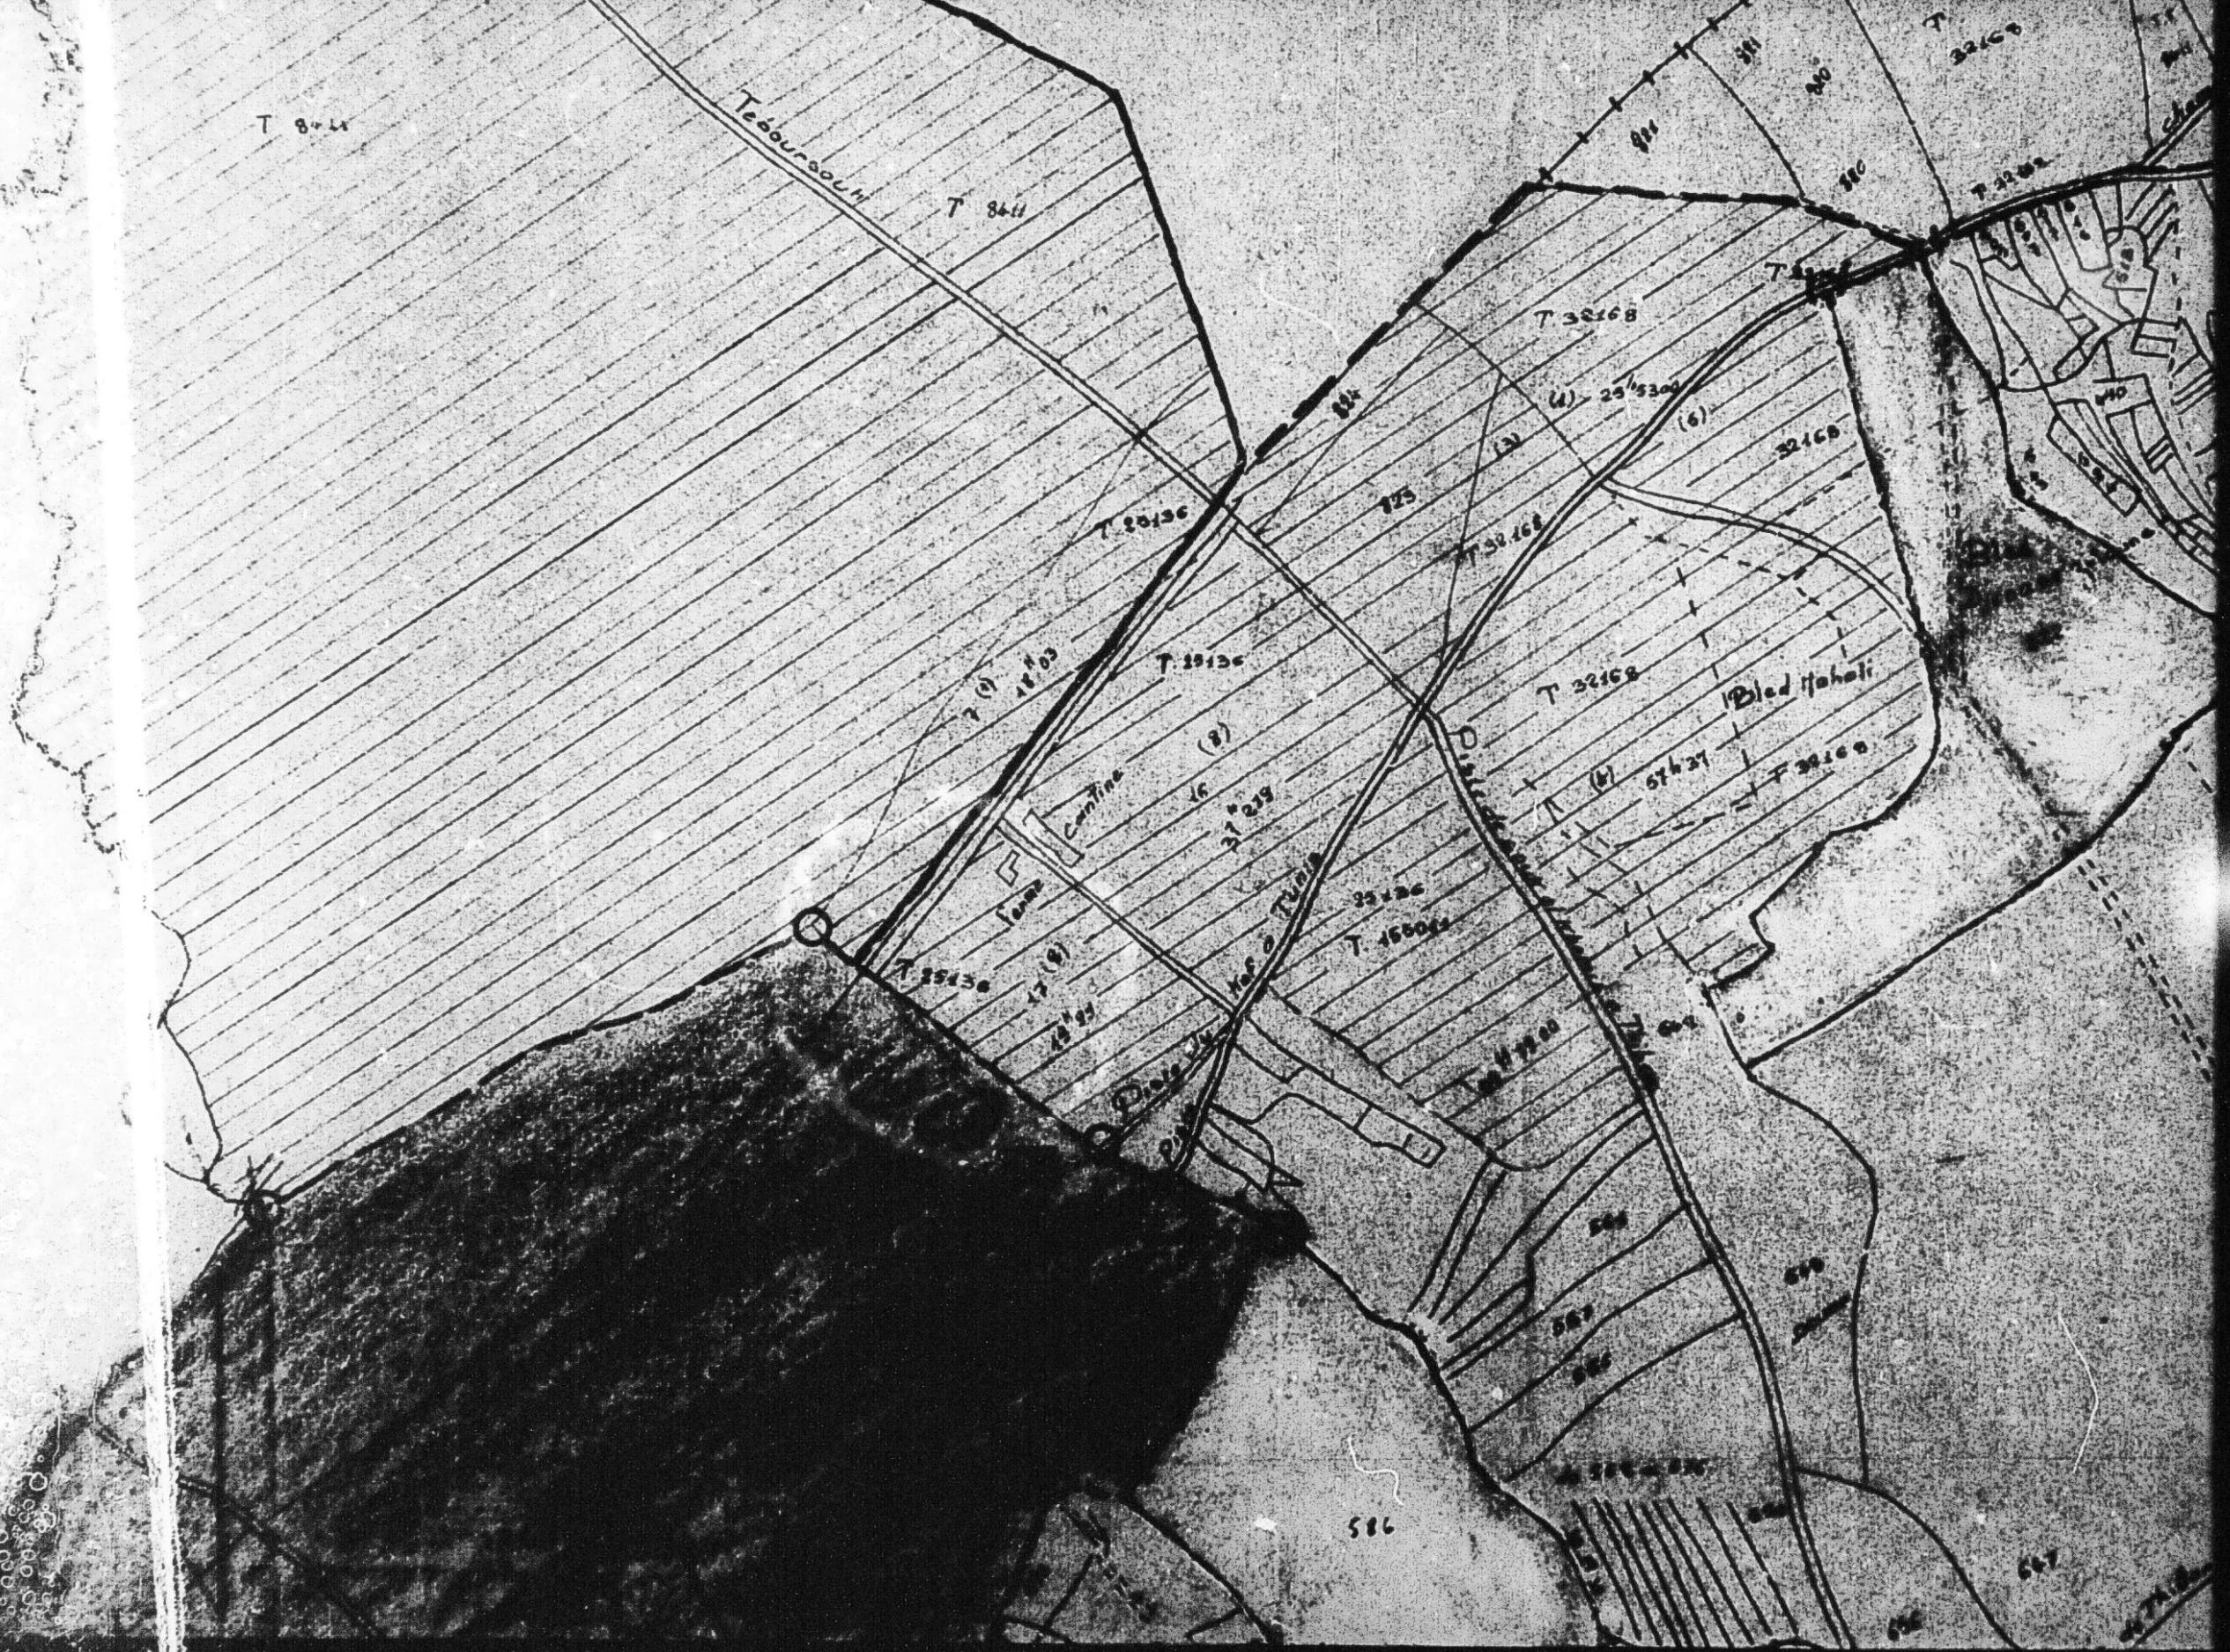

T 8611

Teboursouk

T 8611

T 32168

T 20136

T 32136

T 32160

Bled Ifahali

T 25136

T 15000

T 32169

586

667


U C P
BIR LAKHDAR





O. Thibaut

Chemin de la...

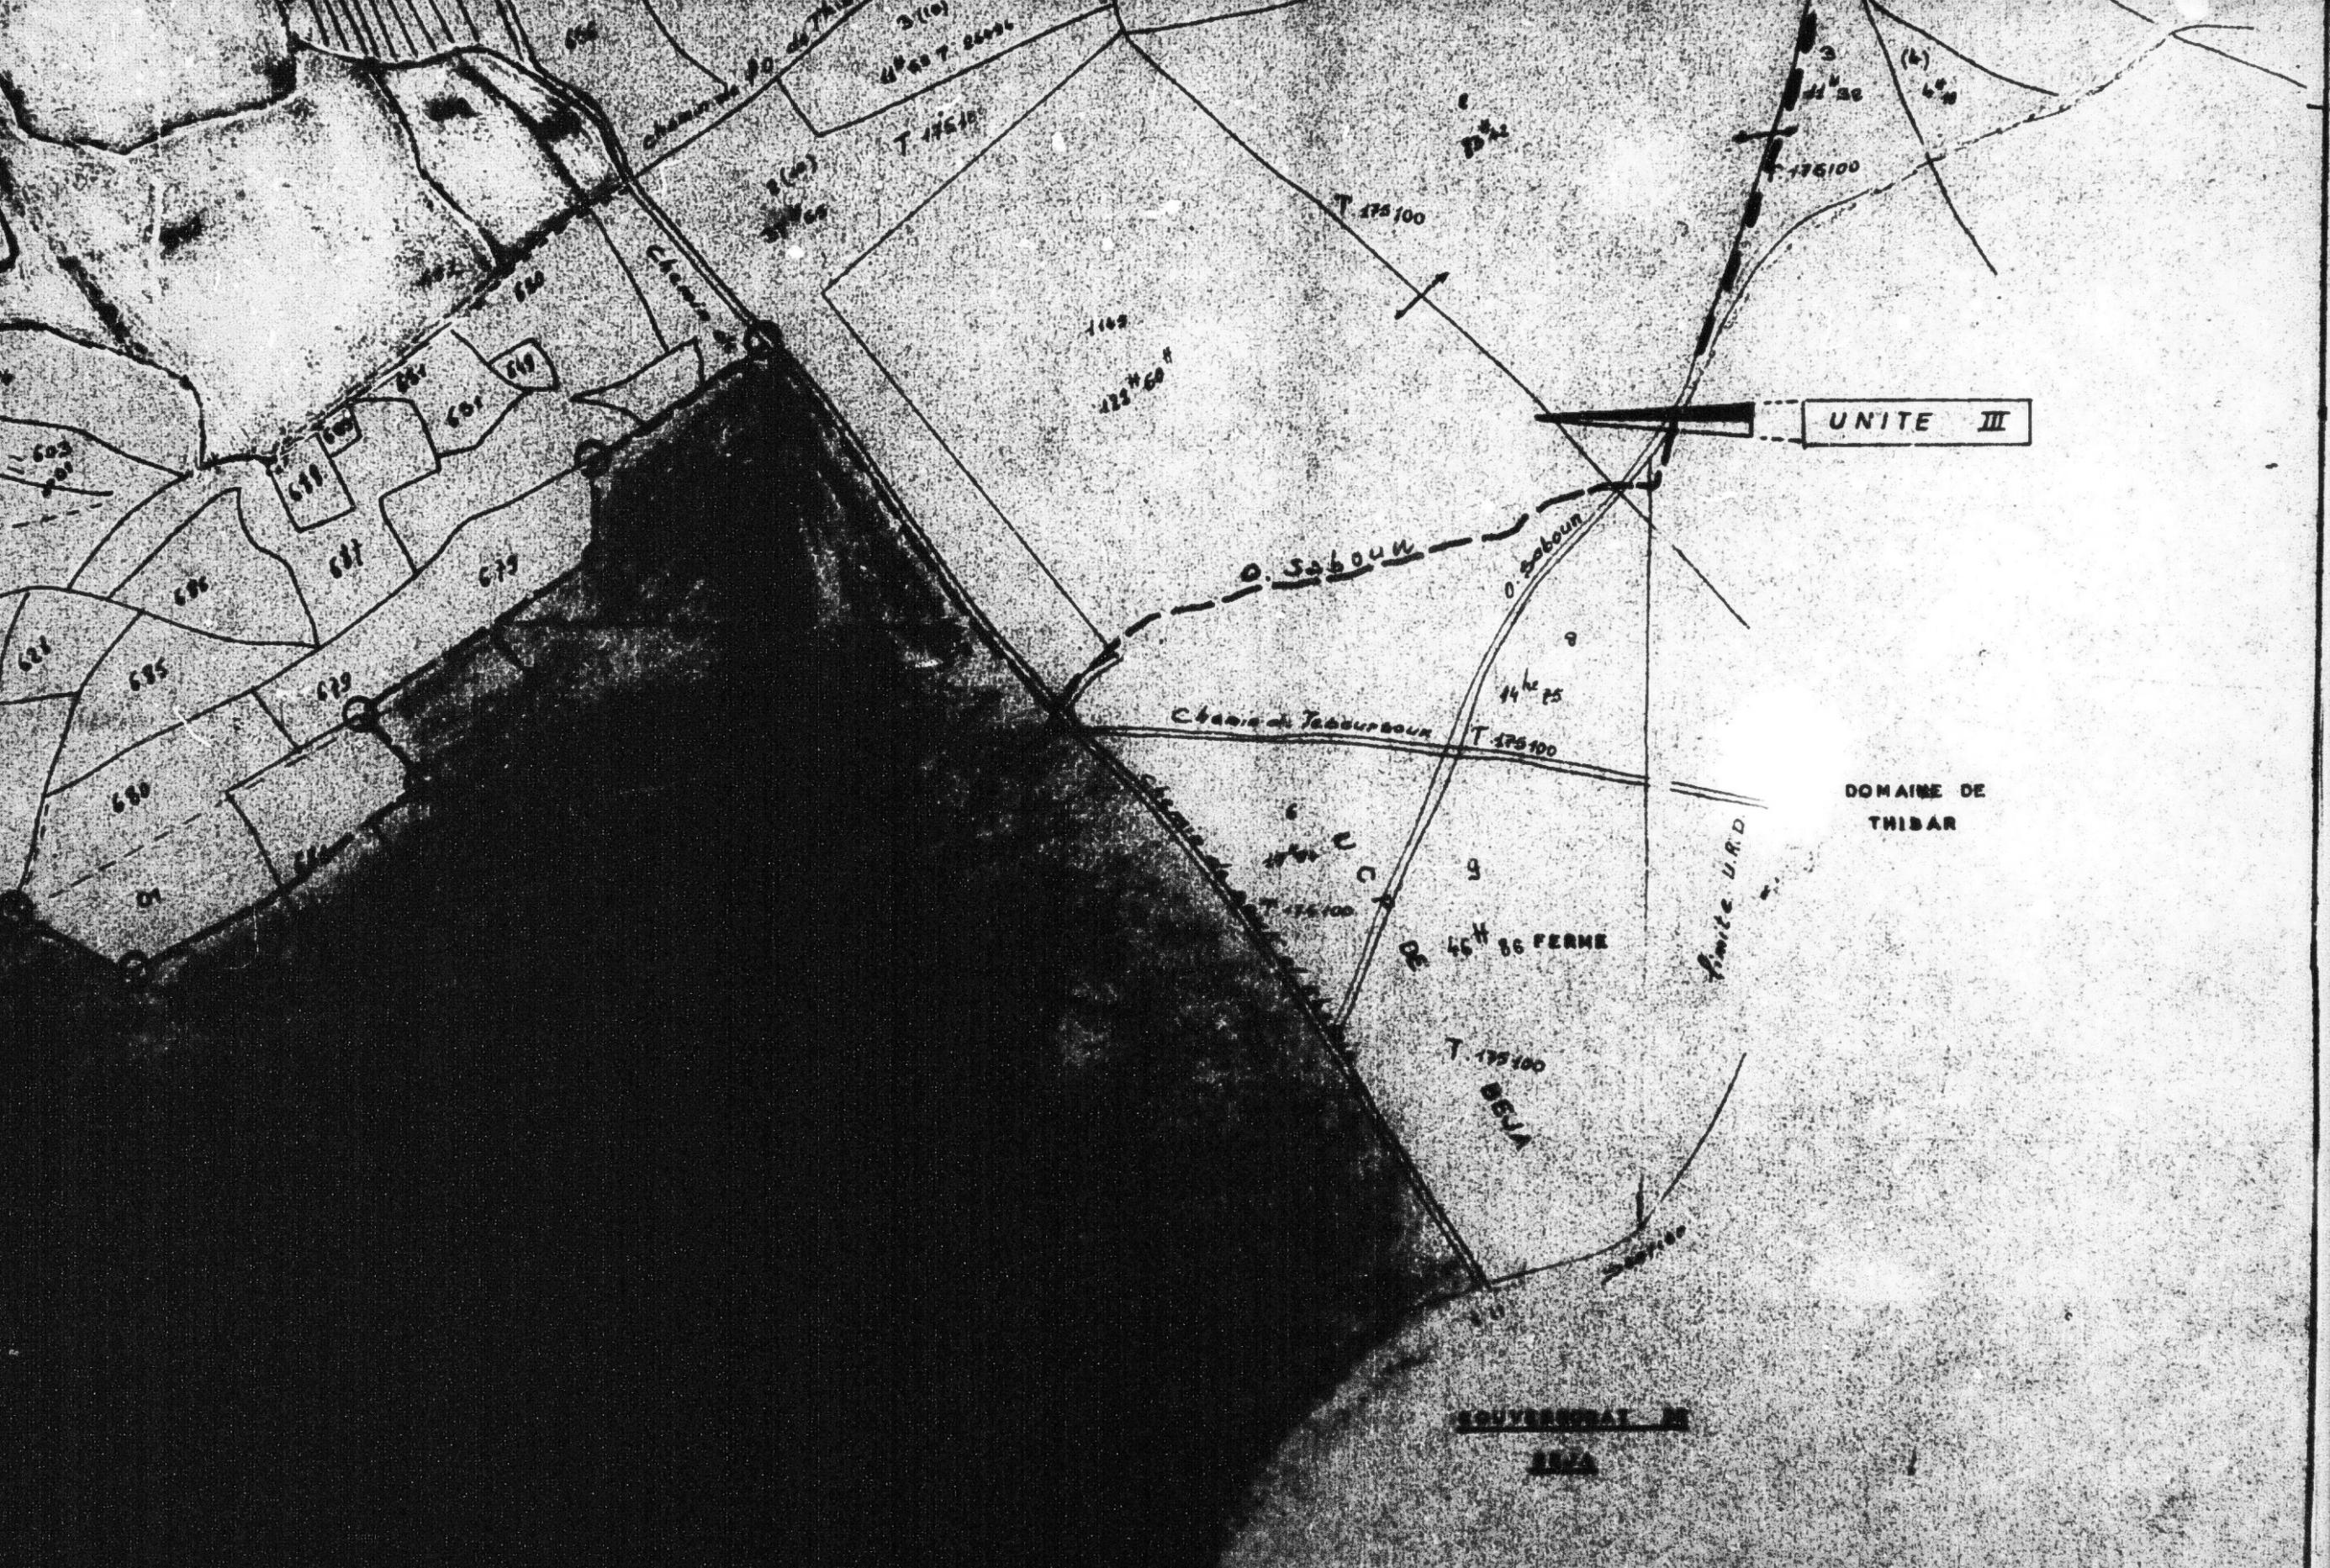

UNITE III

DOMAINE DE THIBAR

D. Saboun

Chemin de Tabourboun

46 H 86 FERME

T. 175100

T. 175100

T. 175100

T. 175100


BEJA

3(10)
46 H 86 T. 20000

T. 175100

2(10)
57 H 60

1149
123 H 60 H

D. 2

3
46 H 86

(4)
66 H

603


Chemin de

Chemin de Tabourboun

limite U.R.D.



Chemin de Tabouroux T. 175 10

621 624 685 680 629

645

T. 175 10

T. 175 10

BEJA

COUY

Chemin de

C C B 45 80

FIN

18

VONS